

RÉPUBLIQUE FRANÇAISE

**Autorisation de voirie n°VOI798EEB150923
portant permission de voirie et autorisation d'entreprendre les travaux**

LA BARRE - LA PHILIPPONIERE - L'OIE

Le Maire d'Essarts en Bocage,

Vu le Code général des collectivités territoriales et notamment les articles L. 2213-1 à L. 2213-6

Vu le Code général de la propriété des personnes publiques

Vu le Code de la voirie routière

Vu le Code de la Route et l'Instruction interministérielle sur la signalisation routière (livre I – 8ème partie - signalisation temporaire)

Vu le Code de l'urbanisme, et notamment les articles L. 421-1 et suivants

Vu la loi n°82-213 du 2 mars 1982 modifiée, relative aux droits et libertés des collectivités territoriales

Vu l'arrêté n°AG290EEB260520 portant délégation de fonction et de signature à Monsieur Jean-Yves BRICARD, maire délégué de la commune déléguée de l'Oie et adjoint au Maire,

Vu la demande en date du 11/08/2023 par lequel le SYDEV demeurant 3 rue du Maréchal Juin CS 80040 85036 LA ROCHE SUR YON représentée par Monsieur Laurent FAVREAU demande l'autorisation pour la réalisation de travaux sur le domaine public et l'occupation temporaire de ce dernier :

- Suppression d'un réseaux aérien pour la création d'un réseau souterrains - Pose d'un poste/ branchement aux réseaux : LA BARRE - LA PHILIPPONIERE - L'OIE

ARRÊTE

Article 1 - Autorisation : Le bénéficiaire (SYDEV) est autorisé, sous réserve de se conformer aux prescriptions du présent arrêté, et sous réserve de l'obtention si nécessaire d'un arrêté de circulation, à occuper le domaine public et à exécuter les travaux énoncés dans sa demande :

LA BARRE - LA PHILIPPONIERE - L'OIE

- du 23/10/2023 au 23/01/2024, suppression d'un réseaux aérien pour création d'un réseau souterrain - Pose d'un poste / branchement aux réseaux

Article 2 - Sécurité et signalisation de chantier :

SYDEV devra signaler son chantier conformément à la réglementation en vigueur à la date du chantier, telle qu'elle résulte notamment de l'Instruction interministérielle sur la signalisation routière (livre I - 8ème partie, consacrée à la signalisation temporaire) approuvée par l'arrêté interministériel du 6 novembre 1992 modifié.

En cas d'absence d'arrêté permanent pris par les gestionnaires de voirie concernés précisant les modalités de réalisation de chantiers courants, ou de travaux non couverts par ces éventuels arrêtés, le bénéficiaire devra demander aux services gestionnaires un arrêté particulier réglementant la circulation et / ou le stationnement.

La signalisation devra alors respecter les prescriptions particulières de l'arrêté de police spécifique délivré.

SYDEV a la charge de la signalisation réglementaire de son chantier et est responsable des accidents pouvant survenir par défaut ou insuffisance de cette signalisation, qui doit être maintenue de jour comme de nuit.

En cas d'intempéries de nature à gêner la visibilité des usagers, les travaux doivent être interrompus et une signalisation adaptée mise en place.

En cas de danger pour les usagers, les travaux sont, à l'initiative du pétitionnaire ou de l'autorité de police, différés ou interrompus, sans préjudice de la mise en place d'une signalisation d'urgence, même en l'absence de décision de l'autorité de police.

Pour info, la société SOGEA OUEST TP interviendra au lieu dit "La Barre" du 09/10/2023 au 27/11/2023 pour un renouvellement sur réseau gaz et fermera donc la rue du numéro 19 au 27 La Barre - L'Oie. Une déviation pour les riverains est mise en place.

Article 3 - Implantation, ouverture de chantier et récolement : Le présent arrêté vaut autorisation d'entreprendre aux dates suivantes, sous réserve de l'obtention si nécessaire d'un arrêté de circulation :

- Date de début des travaux : **23/10/2023**
- Date de fin des travaux : **23/01/2024**

La conformité des travaux autorisés sera contrôlée par le gestionnaire de la voirie au terme du chantier et, selon le cas, durant l'exécution des travaux. Le bénéficiaire est tenu d'assurer toutes les facilités d'accès aux services du gestionnaire de la voirie pour effectuer les travaux de contrôle jugés nécessaires.

Article 4 - Responsabilité : Cette autorisation est délivrée à titre personnel et ne peut être cédée.

Son titulaire est responsable tant vis-à-vis de la collectivité représentée par le signataire que vis-à-vis des tiers, des accidents de toute nature qui pourraient résulter de l'installation, de l'occupation ou de l'exploitation de ses ouvrages.

Dans le cas où l'exécution de l'autorisation ne serait pas conforme aux prescriptions techniques définies précédemment, le bénéficiaire sera mis en demeure de remédier aux malfaçons, dans un délai au terme duquel le gestionnaire de la voirie se substituera à lui.

Les frais de cette intervention seront à la charge du bénéficiaire et récupérés par l'administration comme en matière de contributions directes.

Il se devra d'entretenir l'ouvrage implanté sur les dépendances domaniales, à charge pour lui de solliciter l'autorisation d'intervenir pour procéder à cet entretien auprès du signataire du présent arrêté.

Les droits des tiers sont et demeurent expressément réservés.

Article 5 - Autres formalités administratives : Le présent arrêté ne dispense pas d'obtenir si nécessaire les autorisations prévues par le Code de l'urbanisme, le Code de la Route ou toute autre réglementation s'appliquant en l'espèce.

Article 6 - Remise en état des lieux : Dès l'achèvement des travaux, le bénéficiaire est tenu d'enlever les matériaux excédentaires, de rétablir dans l'état initial la voie et ses dépendances, et de réparer tout dommage qui aura pu y être causé.

Article 7 - Durée, validité, renouvellement et remise en état : La présente autorisation est délivrée à titre précaire et révocable, et ne confère aucun droit réel à son titulaire ; elle peut être retirée à tout moment pour des raisons de gestion de voirie sans qu'il puisse résulter, pour ce dernier, de droit à indemnité.

La présente autorisation est valable pour une durée d'un an à compter de sa notification. Elle sera périmée de plein droit s'il n'en a pas été fait usage avant l'expiration de ce délai.

La demande de renouvellement devra être présentée par le bénéficiaire deux mois avant la date d'expiration de la présente autorisation.

La présente autorisation vaut titre d'occupation.

L'occupation est consentie du 23/10/2023 au 23/01/2024, soit pour une durée de 93 jours.

En cas de révocation de l'autorisation ou au terme de sa validité en cas de non-renouvellement, son bénéficiaire sera tenu, si les circonstances l'exigent, de remettre les lieux dans leur état primitif dans un délai d'un mois à compter de la révocation ou au terme de l'autorisation. Passé ce délai, en cas d'inexécution, un procès-verbal sera dressé à son encontre, et la remise en état des lieux sera exécutée d'office aux frais du bénéficiaire de la présente autorisation.

Le gestionnaire de voirie se réserve le droit de demander le déplacement des ouvrages autorisés aux frais de l'occupant, dès lors que des travaux de voirie s'avéreront nécessaires.

Fait à Essarts en Bocage, le 15/09/2023

Pour le Maire,
Le Maire délégué de la commune déléguée de L'Oie

Jean-Yves BRICARD

DIFFUSION :

SYDEV

La Police Municipale

Monsieur le Commandant de la Brigade de Gendarmerie

Service de Collecte des Ordures Ménagères

Communauté de Communes du Pays de Saint Fulgent les Essarts - Service transport scolaire

Monsieur le Chef de Centre des Sapeurs-Pompiers

ANNEXES :

PLANS

Conformément aux dispositions du Code de justice administrative, le présent arrêté pourra faire l'objet d'un recours contentieux devant le tribunal administratif compétent ou sur internet, à l'adresse www.telerecourts.fr, dans un délai de deux mois à compter de sa date de notification ou de publication.





Trouvons la voie
de l'énergie vendéenne

Syndicat Départemental d'Energie et d'Equipement de la Vendée

3, Rue du Maréchal Juin - CS80040 - 85036 LA ROCHE SUR YON CEDEX

PLAN DE SITUATION



SYDEV

DEMANDEUR : LOCALISATION : ESSARTS EN BOCAGE - Sainte Florence

AFFAIRE : RENFORCEMENT BT PO024

LA PHILIPONNIERE

E.RF.084.22.002

N° ENEDIS : DA27/092144

| Indicateur(s) | Date(s) | Lieu(s) de la modification | Réalisé par : | Vérifié par : | Approuvé par : | Visa |
|-----------------------|----------|---|---------------|---------------|----------------|------|
| Interlocuteur SYDEV | 22/02/23 | Plan initial | NPR | OGO | DER | |
| Interlocuteur BE | 15/05/23 | Ajout Effacement Télécom | IDO | OGO | DER | |
| Interlocuteur Travaux | 30/05/23 | Modification tracé suite à Refus Terrain Poste | IDO | OGO | DER | |
| Interlocuteur ENEDIS | 27/06/23 | Modification tracé suite à suppression Complémentaire d'une portée | IDO | OGO | DER | |

APPROBATION DU PLAN D'ETUDE

| Nom : | SYDEV | Date : | Nom : | ORANGE | | Nom : | Date : |
|-------|-------|--------|-------|--------|--------|-------|--------|
| | | | | ENEDIS | Date : | | |
| | | | | | | | |

P0037 - PSSA LA PHILIPONNIERE

P0032 - Grandes Grosses

P0024 - La Philippière (à Déposer)

PLAN Exe.

VSE300674
Option A - 3 fourreaux

Recolé le : Recolé par :

BO1317


INTERVENTION
TELECOM
sur support n°d3 à d10
et N°B

340 - Rue Joseph Gallard
ZI Nord et Gare
85600 MONTAIGU-VENDEE
Tel : 02 51 09 10 10

EIFFAGE ÉNERGIE
SYSTÈMES

Loire Océan

Conformément aux dispositions de la loi n°2018-493 du 20 juin 2018 relative à la protection des données personnelles, le bénéficiaire est informé qu'il dispose d'un droit d'accès, de rectification, d'effacement ou de demande de limitation de traitement des données qu'il peut exercer, pour les informations le concernant, auprès de la collectivité signataire du présent document.

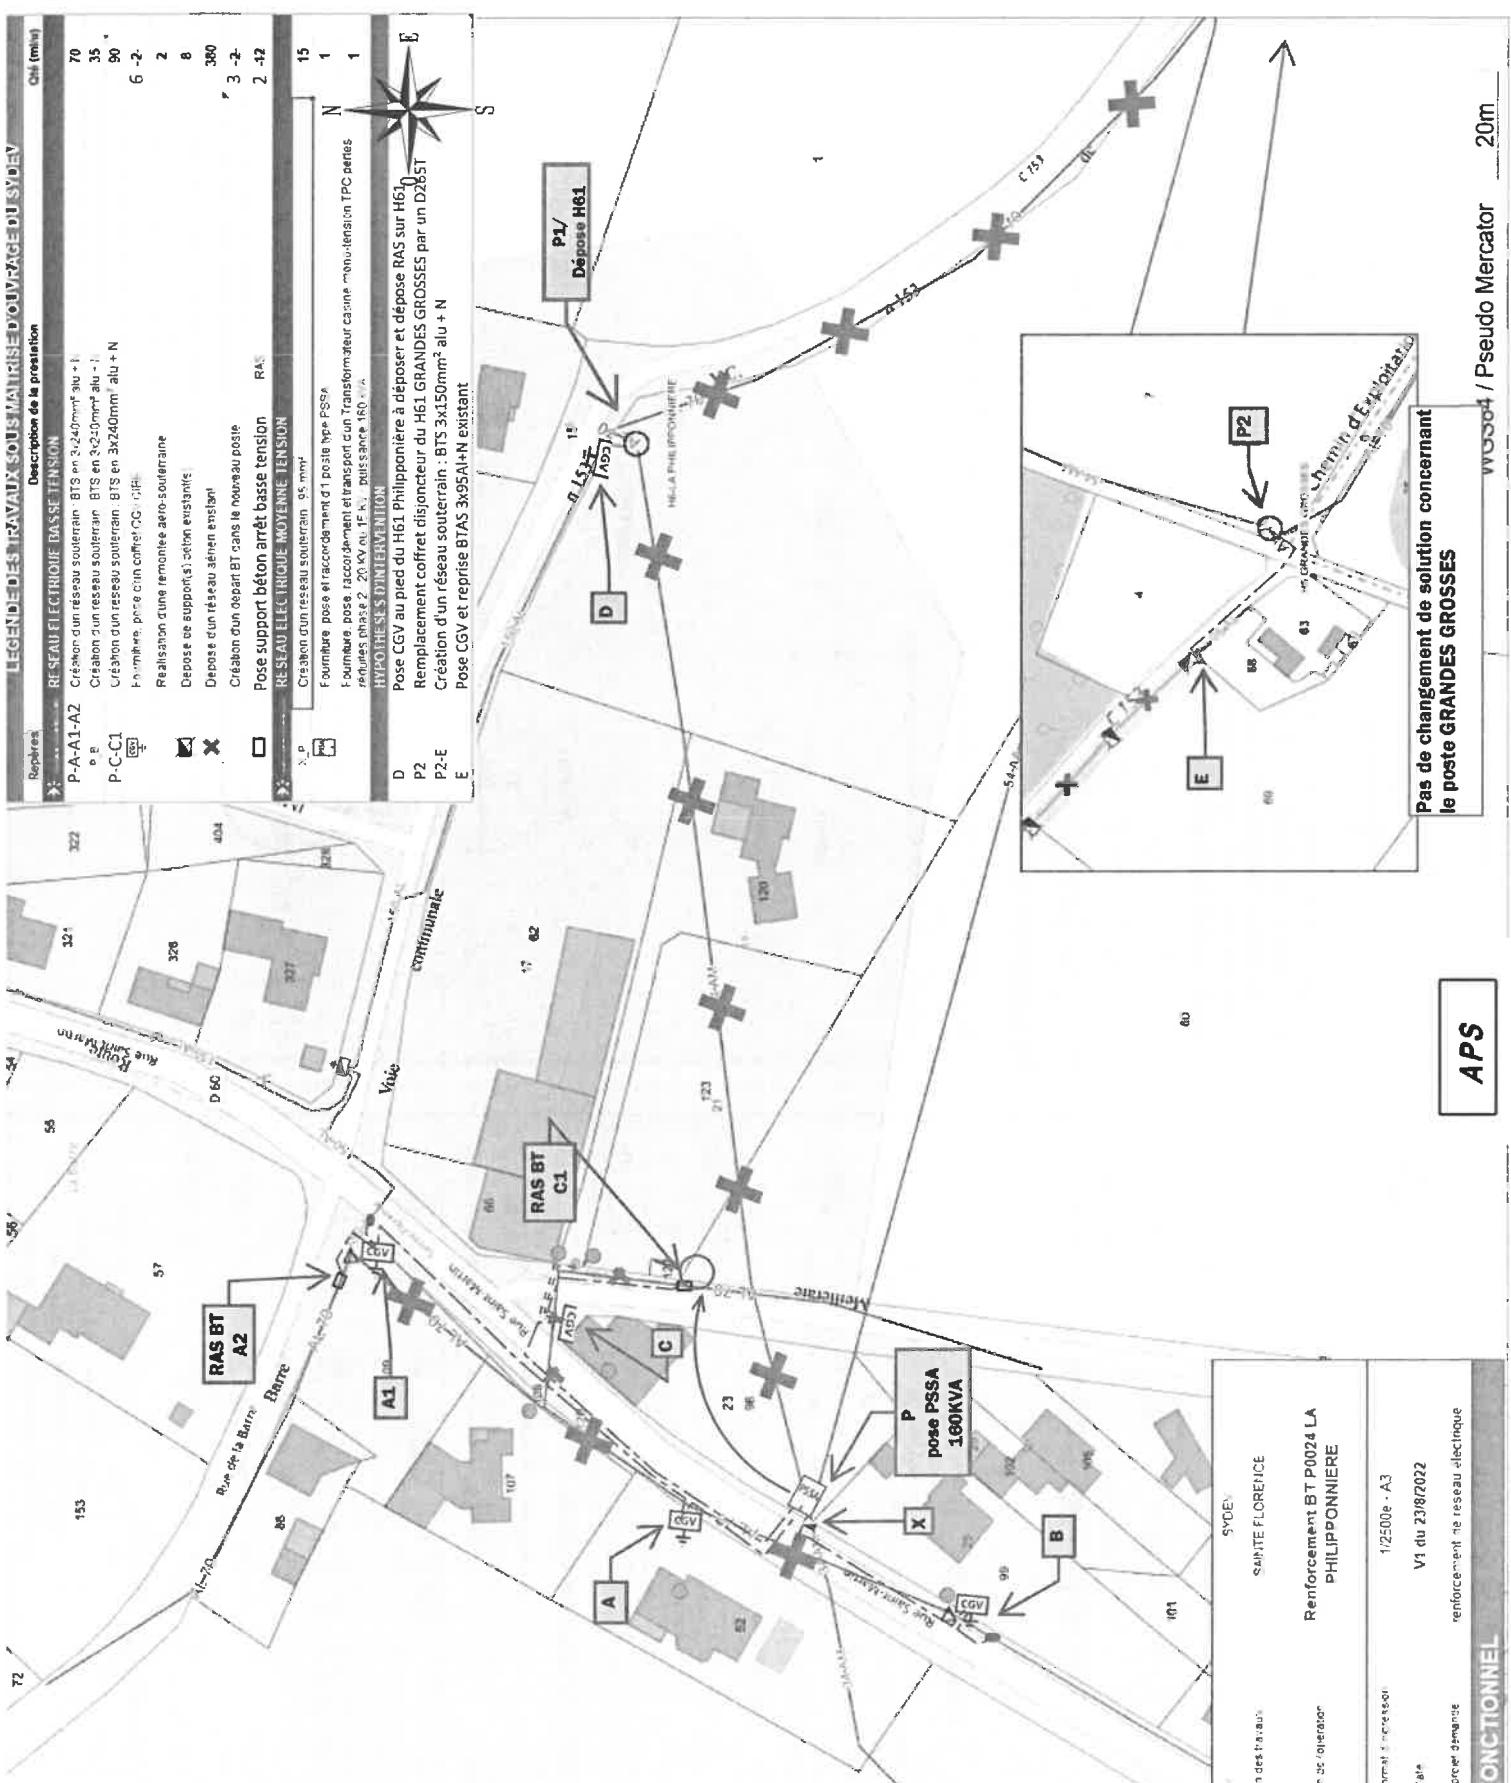

**Pas de changement de solution concernant
le poste GRANDES GROSSES**

APS

| | | |
|-------|-----------------------------|---|
| | Intervention de l'opérateur | Renforcement BT P0024 LA PHILIPPONNIERE |
| | Intervention de l'opérateur | 1/2500e - A3 |
| | | renforcement du réseau électrique |
| | | Date n° 1 |
| | | E RF 084-22.002 |
| | | SCHEMA FONCTIONNEL |



SCHEMA FONCTIONNEL

LEGENDE

LEGENDE AERIEN

HTA Souterraine

Postes HTA/BT et Armoires HTA

| AC/3M | PSA | PRIS | SPOTTE SPECIFIQUE |
|-------|-----|------|-------------------|
| | | | |
| | | | |
| | | | |
| | | | |
| | | | |

Accessoires

| Boîte HTA à poser | Boîte HTA existante | RAS HTA | Borne de repérage HTA | Coffrets BT à poser | Coffrets BT existant |
|-------------------|---------------------|---------|-----------------------|---------------------|----------------------|
| | | | | | |
| | | | | | |
| | | | | | |
| | | | | | |
| | | | | | |

Éclairage public

| A POSER | EXISTANT |
|---------|----------|
| | |
| | |
| | |
| | |
| | |

Branchements

| Collet | Boite | PI | Luminaires | RAS EP |
|--------|-------|----|------------|--------|
| | | | | |
| | | | | |
| | | | | |
| | | | | |
| | | | | |
| | | | | |

Communications Electroniques

| ICE à poser | ICE souterrain existant | ICE pleine terre existant | ICE-RC à poser | ICE-RC souterrain existant |
|-------------|-------------------------|---------------------------|----------------|----------------------------|
| | | | | |
| | | | | |
| | | | | |
| | | | | |
| | | | | |
| | | | | |
| | | | | |

GAZ

| LOT | L1T | L2T | L3T | L4T | Regard 30/30 | Borne | Borne Pavillon. | BDR | L1T ICE-RC | L2T ICE-RC |
|-----|-----|-----|-----|-----|--------------|-------|-----------------|-----|------------|------------|
| | | | | | | | | | | |
| | | | | | | | | | | |

Sonorisation

| Canalisation GAZ à poser | Canalisation GAZ Existante | Coffret GAZ | Armoire GAZ | Réseau sonorisation à poser | Réseau sonorisation existant | Coffret Sono |
|--------------------------|----------------------------|-------------|-------------|-----------------------------|------------------------------|--------------|
| | | | | | | |
| | | | | | | |
| | | | | | | |
| | | | | | | |
| | | | | | | |
| | | | | | | |

Réseaux Divers Existant

| SIGNAL | Réseau Signalisation | Réseau HTB | Eau Potable | Réseau usagées |
|--------|----------------------|------------|-------------|----------------|
| | | | | |
| | | | | |
| | | | | |



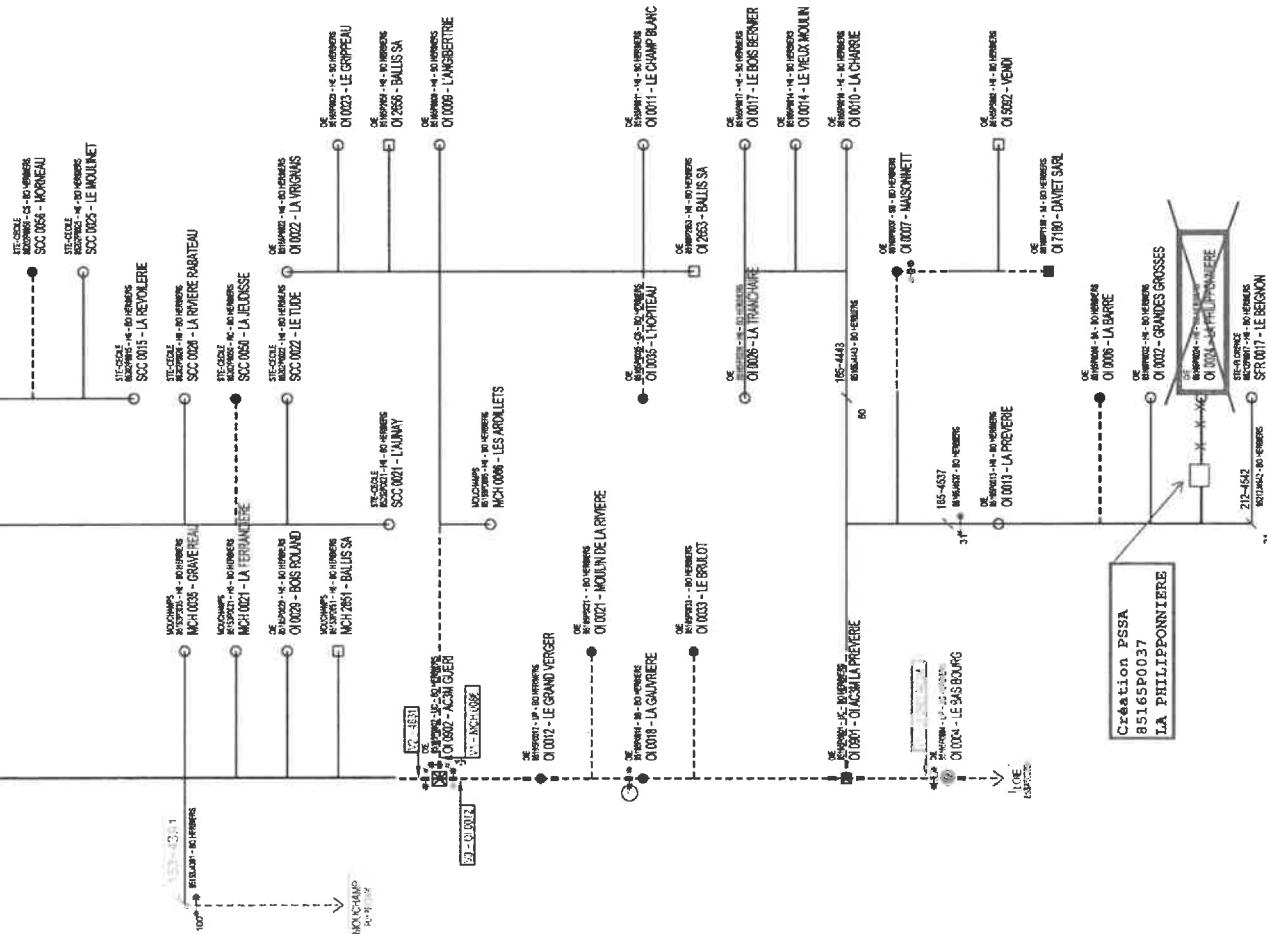


TABLEAU RECAPITULATIF DES DIFFÉRENTES FORMES DE PRISES DE TERRE


TABLEAU RECAPITULATIF DES VALEURS GLOBALES DU NEUTRE BT

| | | |
|-----|------------|---|
| d12 | 10 - 300 | 1 F5-1 R2 PRC-1 FT+R |
| d13 | 11 - 8 D | 3 EAS-1 B2 PRC-1 HS-1 Brt (1) FER FT+1 RAS Brt |
| d14 | 10 - 6,5 D | 2 EAS-1 B4 PRC/HS-2 RAS Brt+1 FER FT+2 RAS Brt |
| d15 | 10 - 2,5 D | 1 BG7-500-1 ES-1 FER FT |
| d16 | 10 - 6,5 D | 1 EAS-1 RAS Brt-2 RAS Brt-1 MAI-1 FER FT+ RAS Brt |

TABLEAU I RECAPITULATIF DES PRISES DE TERRE INDIVIDUELLES


TABLEAU RECAPITULATIF DES MESURES DE COUPLAGE ENTRE LA TERR

SCHEMA HTA-BTA AVANT TRAVAUX

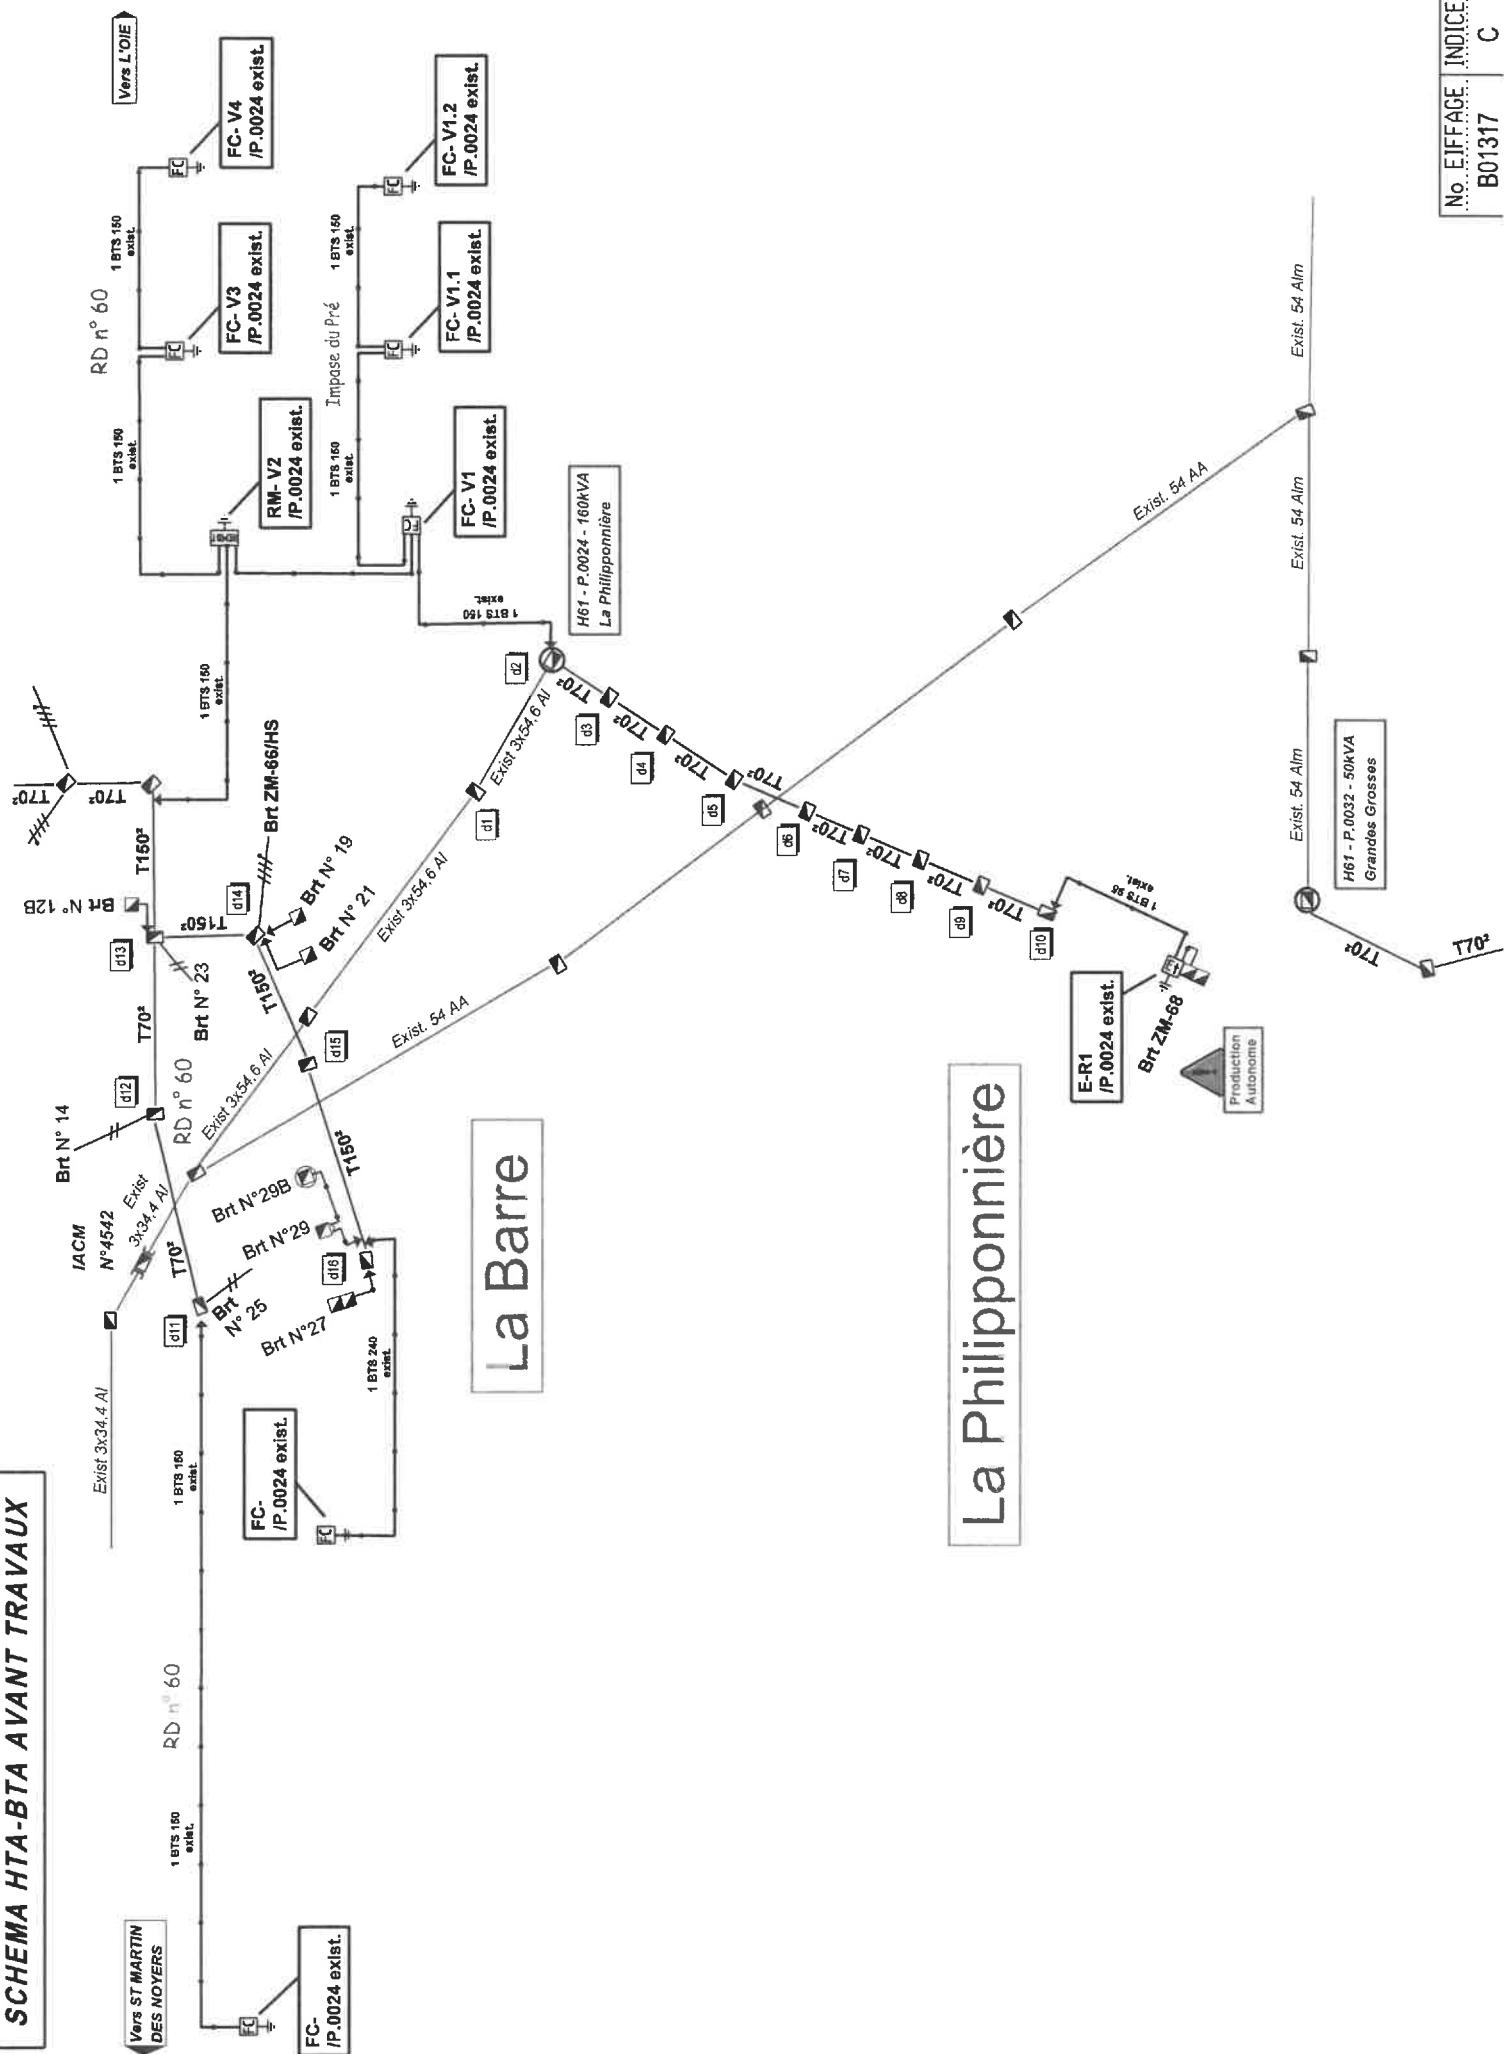


| | |
|------------|----------------|
| No EIFFAGE | INDICE FEUILLE |
| B01317 | C |
| 1/1 | |

SCHEMA HTA-BTA APRES TRAVAUX

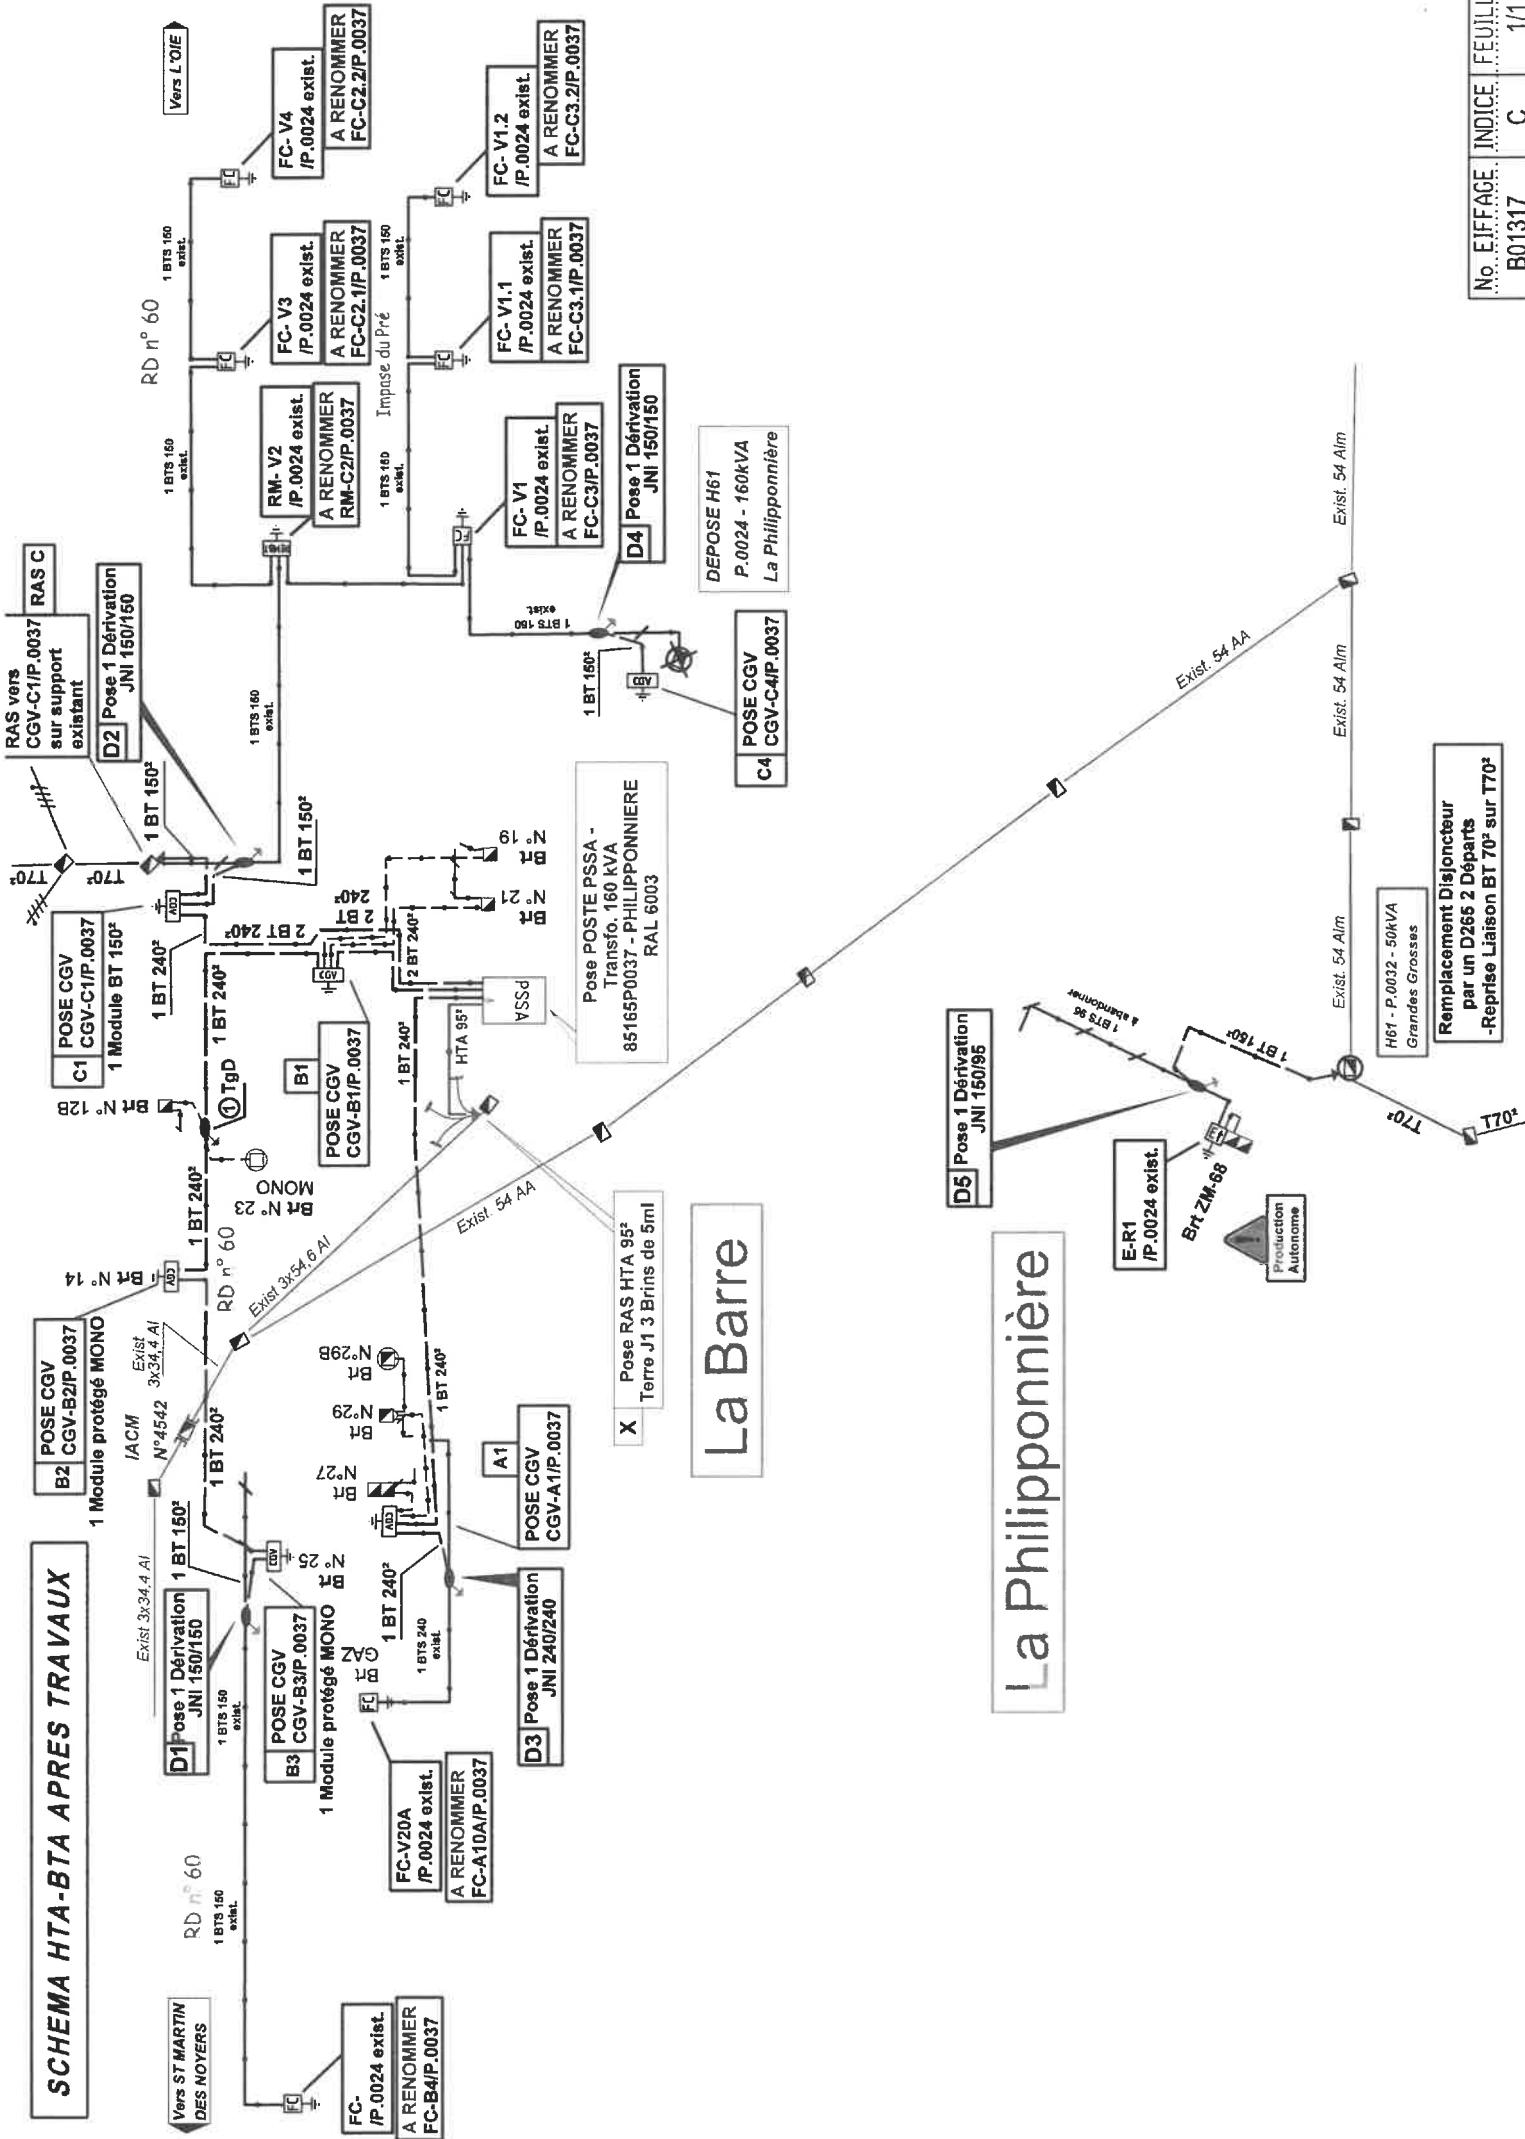

La Barre

SCHEMA ECLAIRAGE APRES TRX

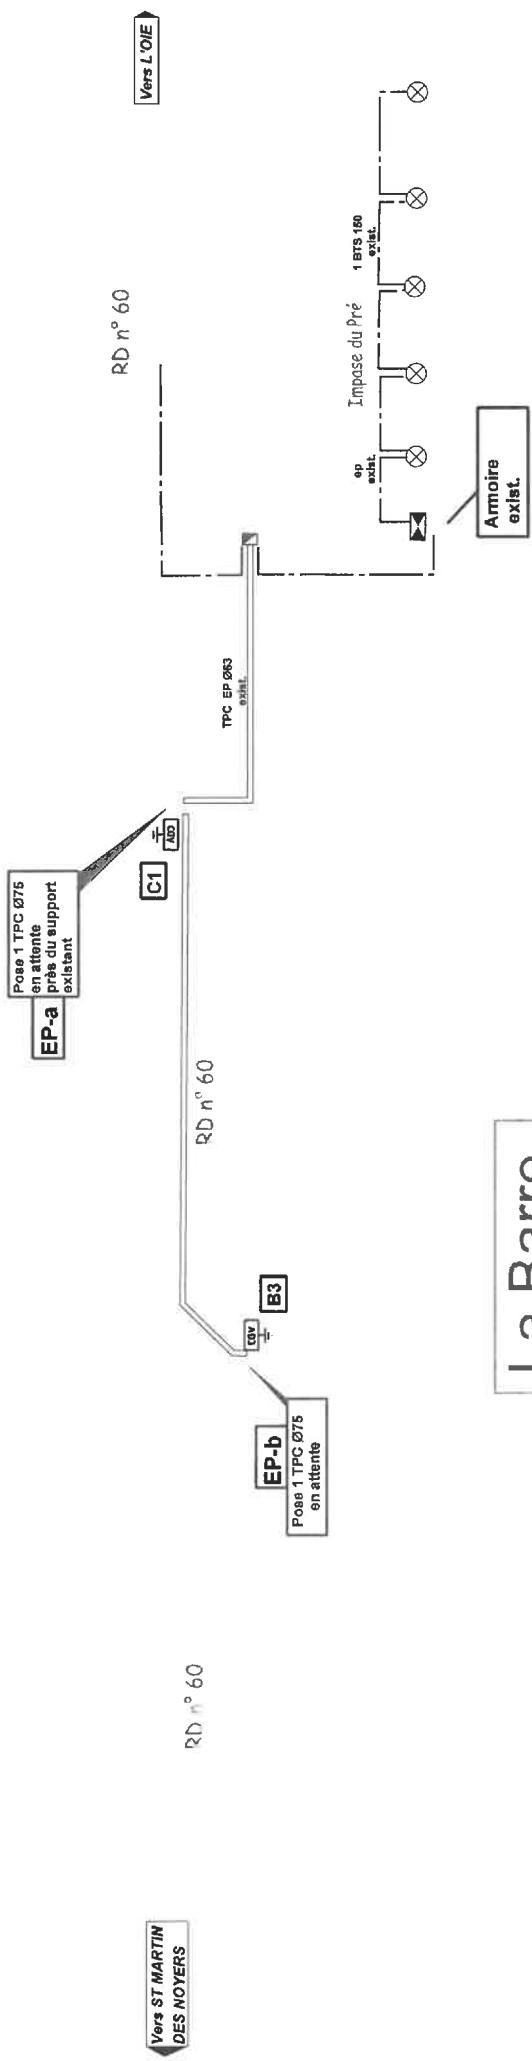


La Barre


La Philippinière

SCHEMA SYNOPTIQUE ICE

La Barre

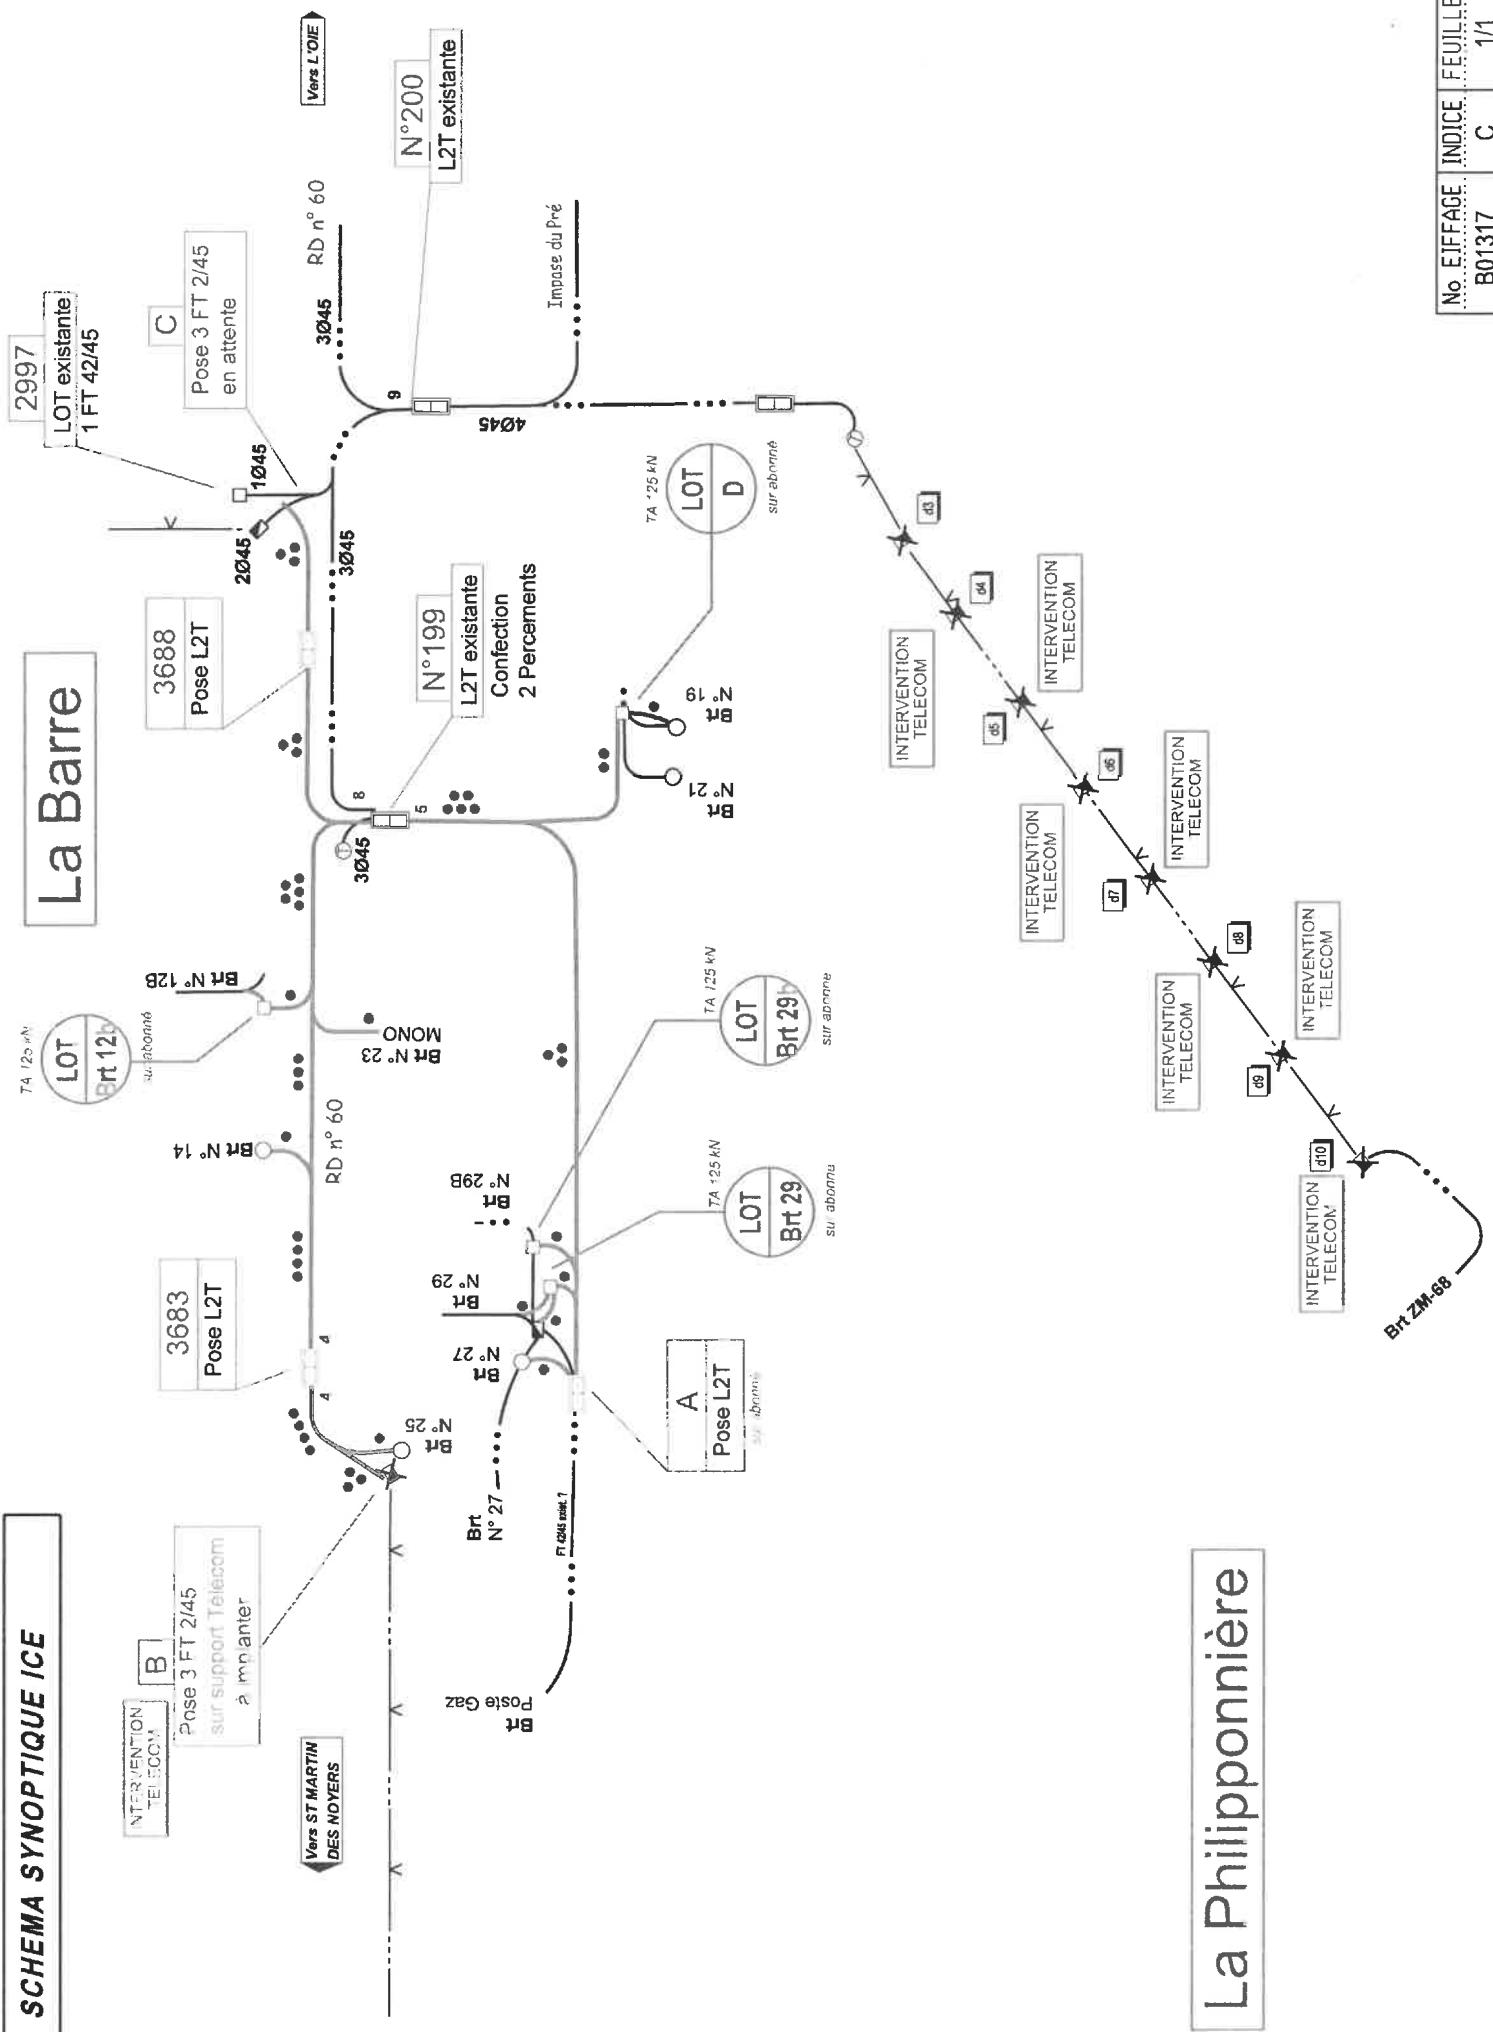

No. EIFFAGE INDICE FEUILLE
B01317 C 1/1

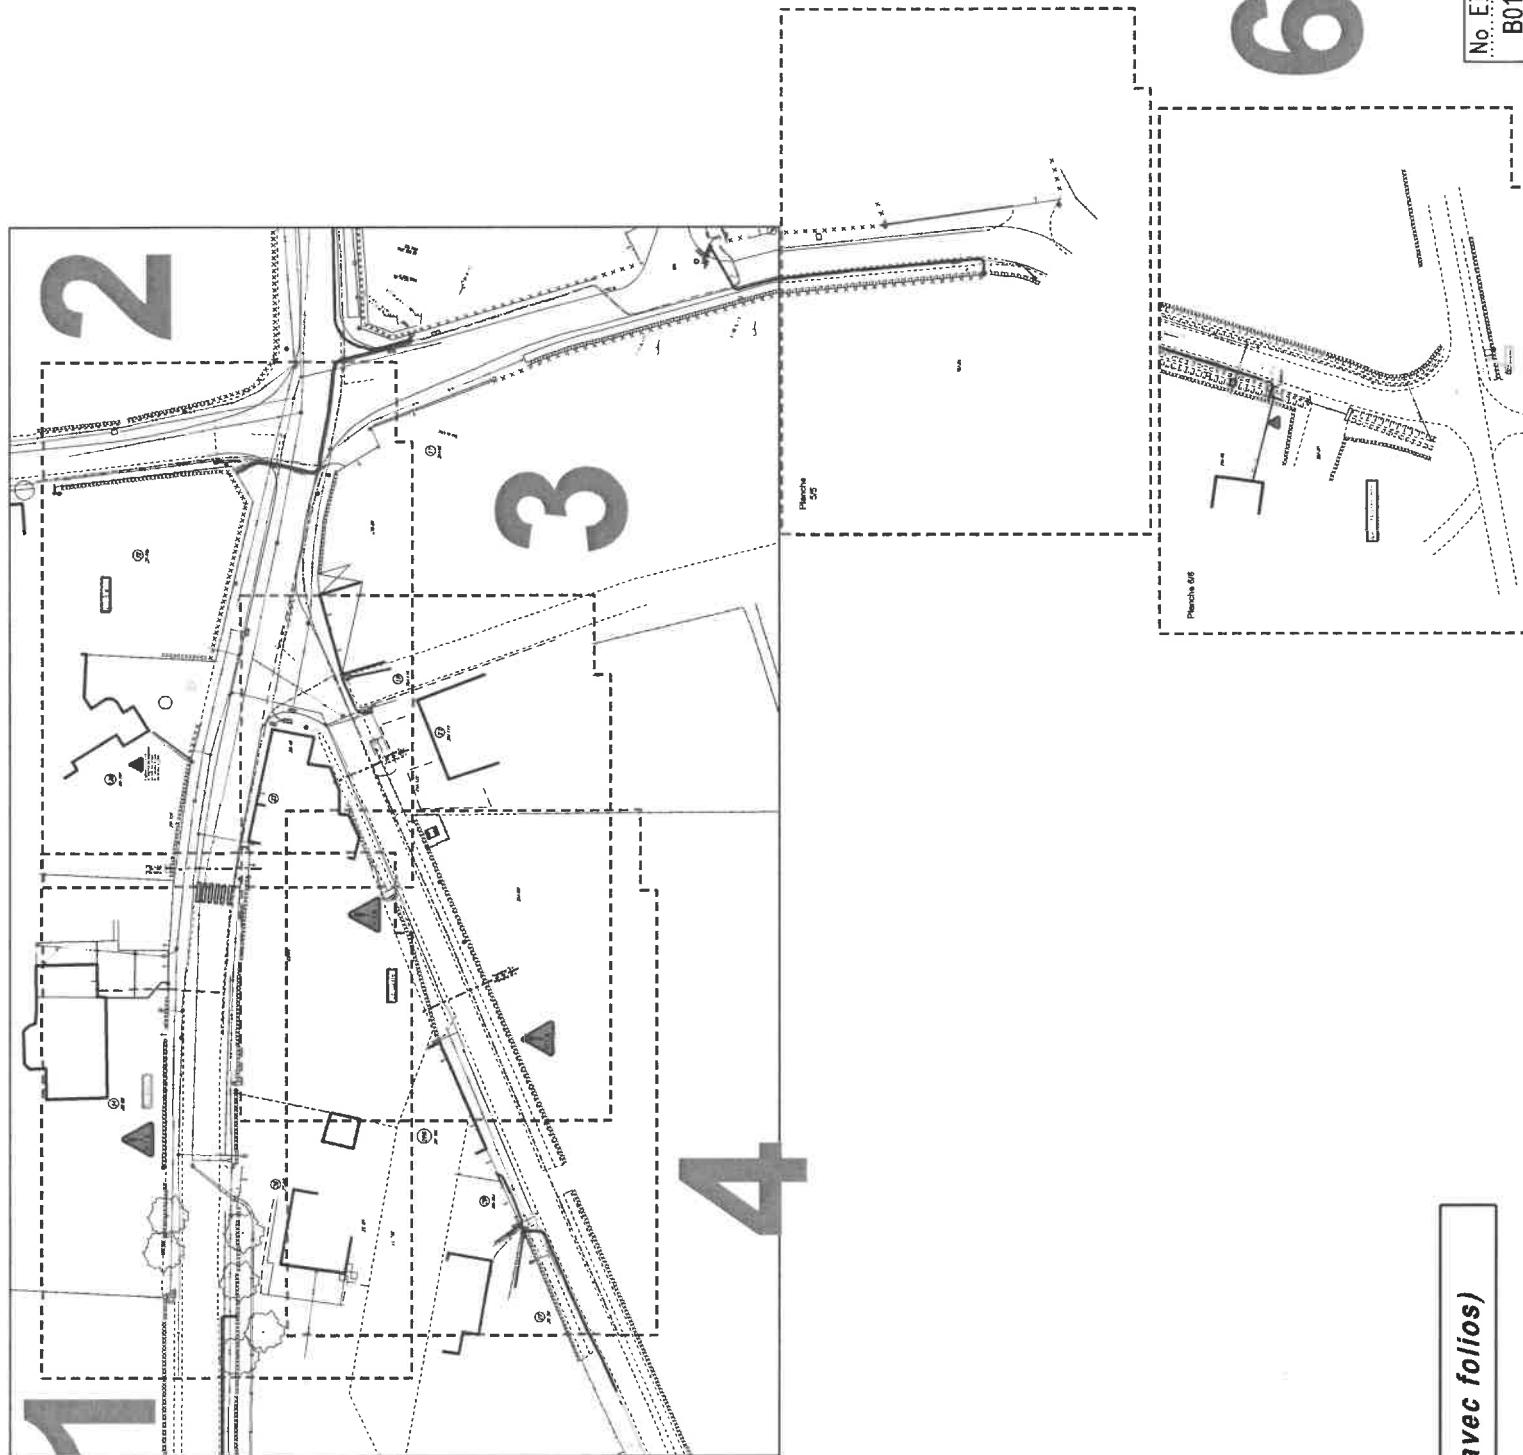


PLAN D'ENSEMBLE (avec folios)

PLAN DU RESEAU AERIEN

CONFECTION 1 RAS BT 150°/T70°

EXISTANT //

CONFETION 1 RAS BT 150°/T70°

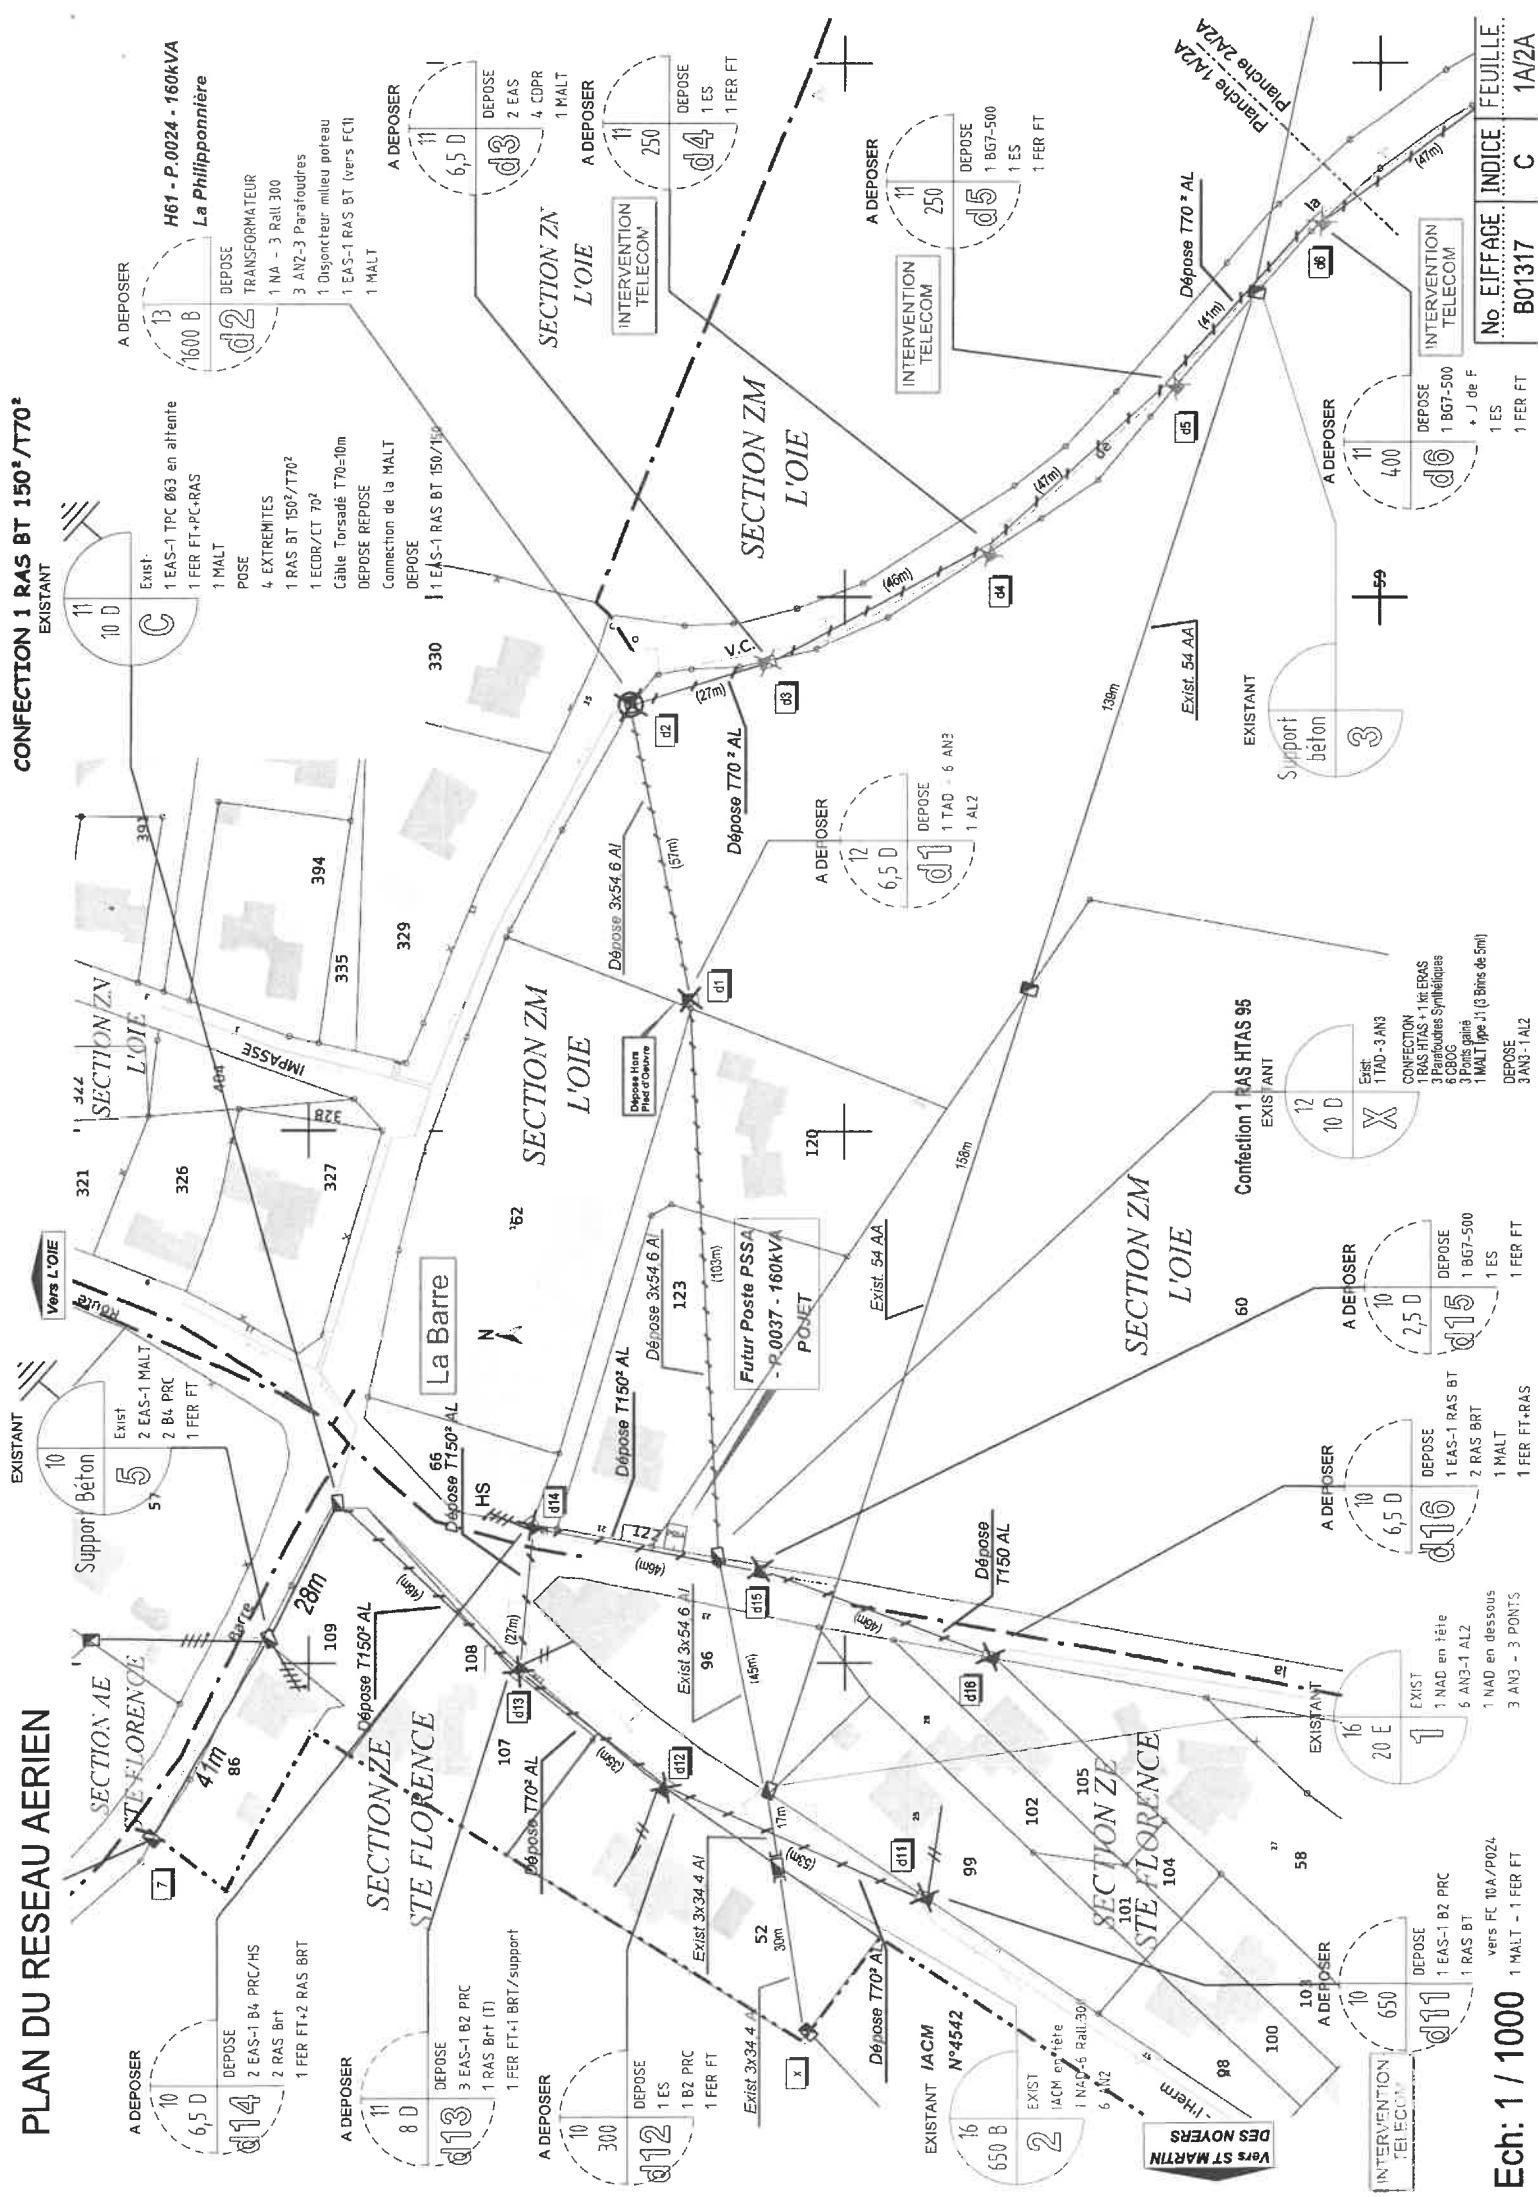

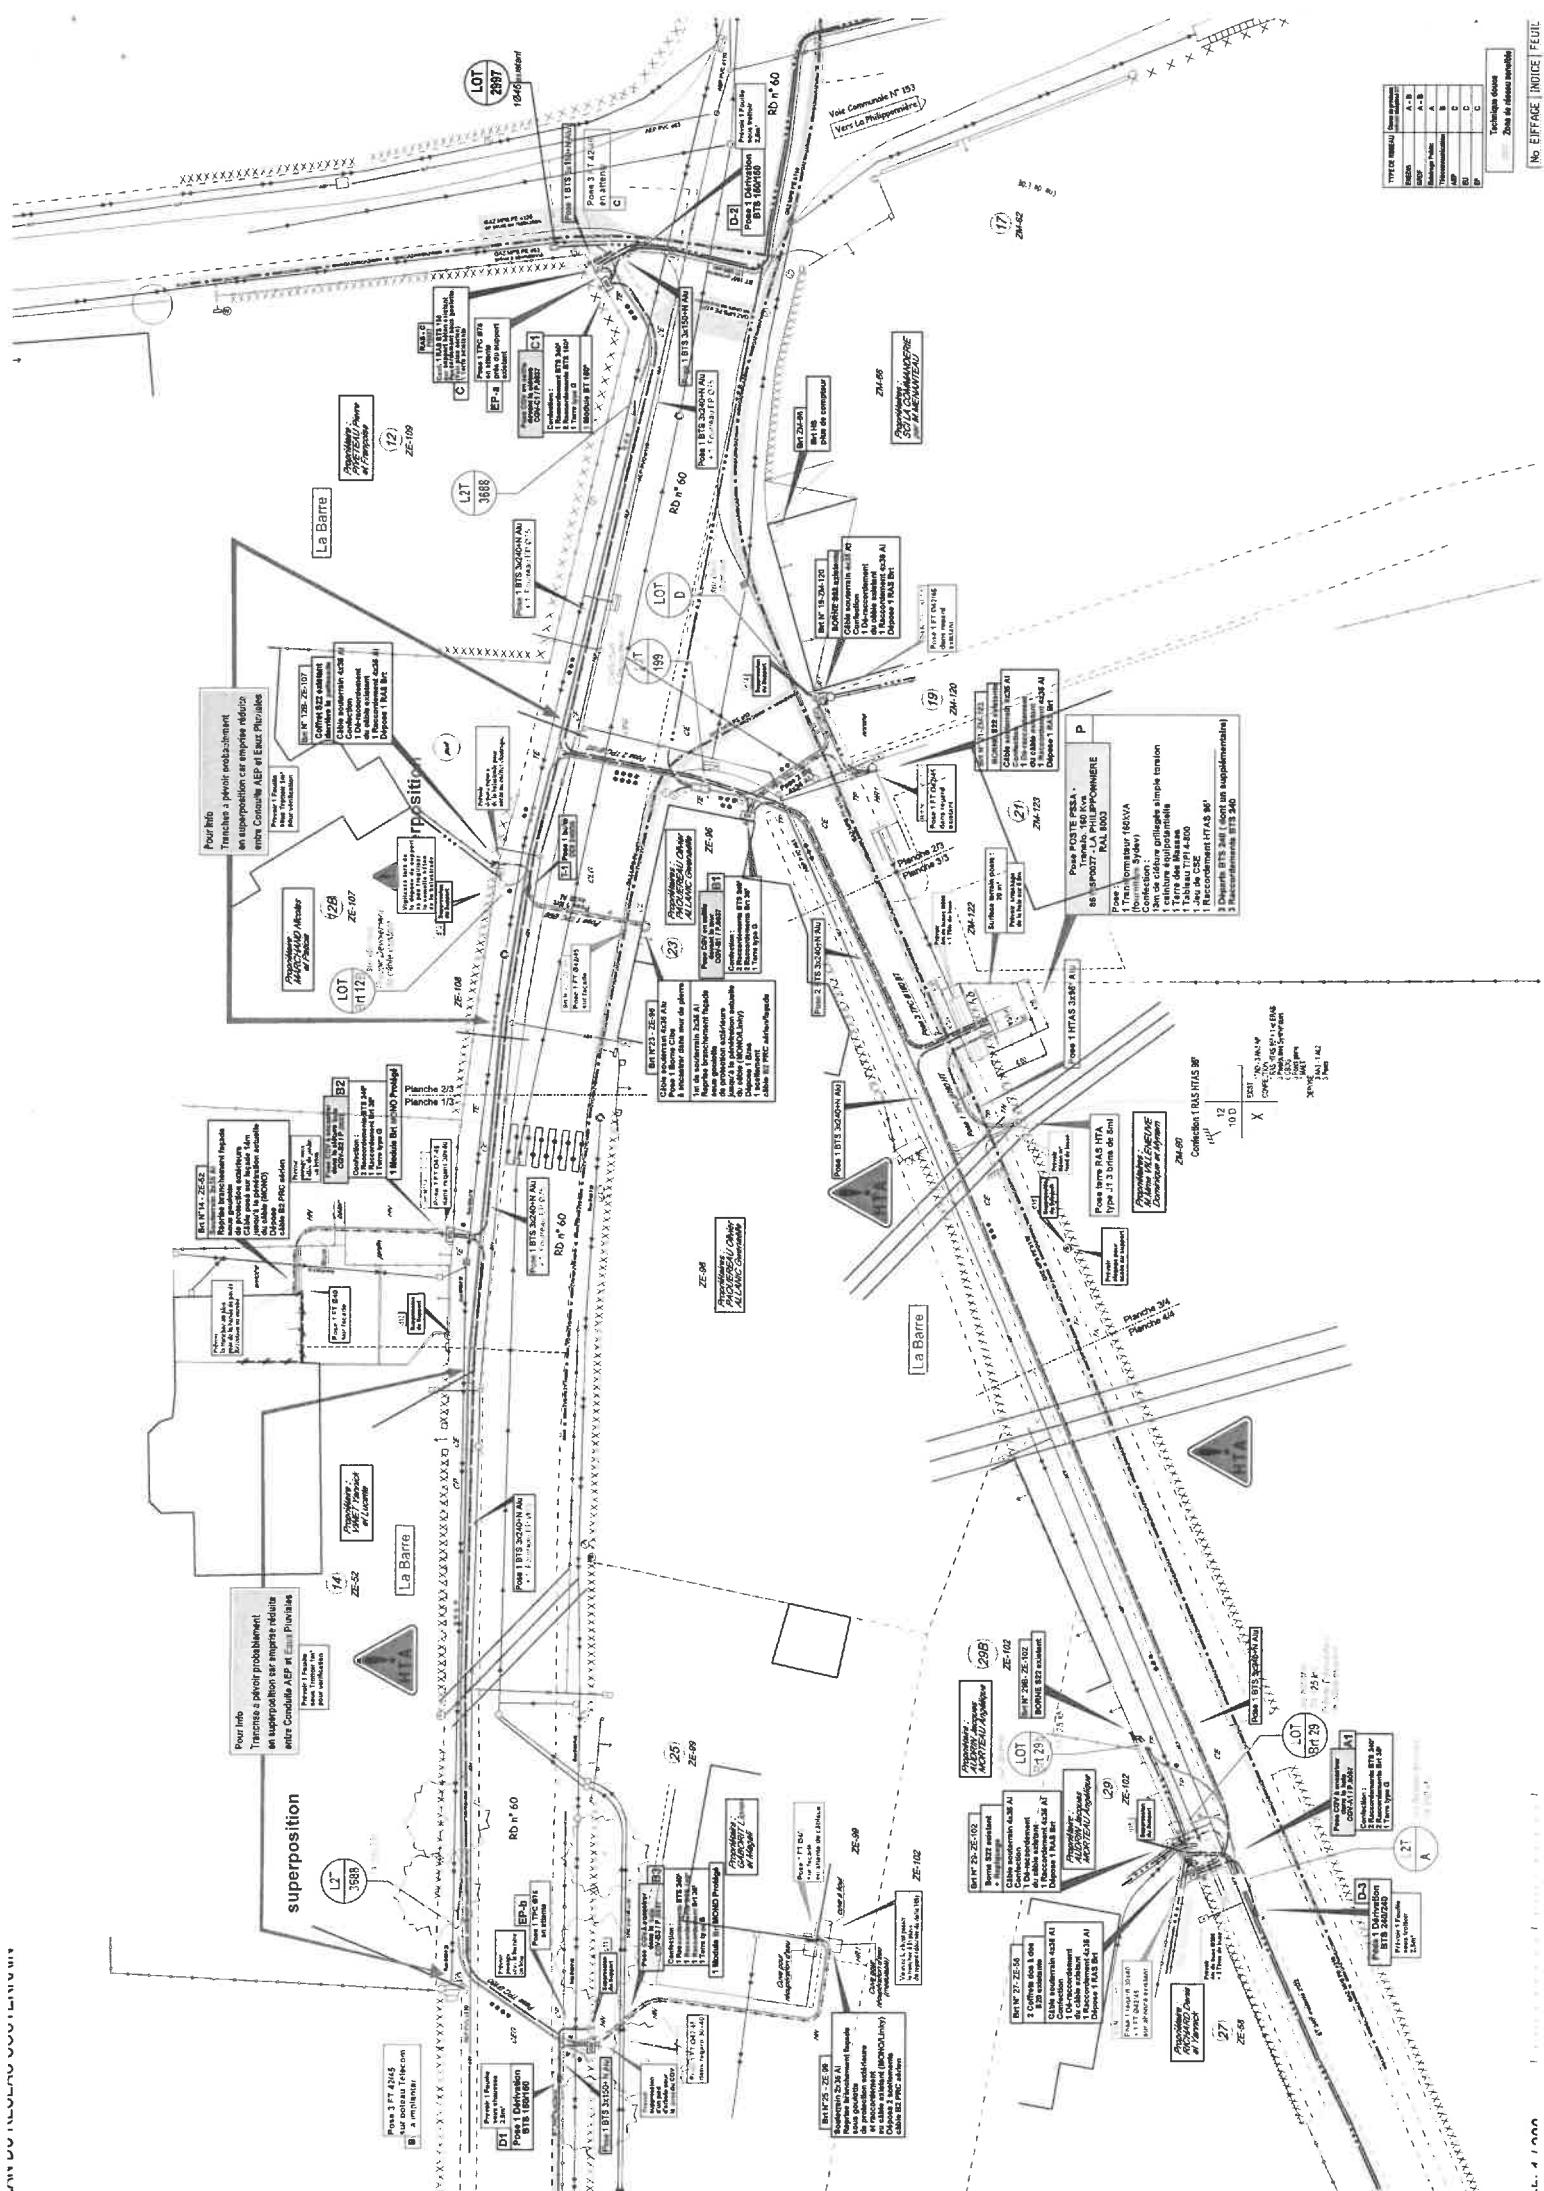


Planche
5/5


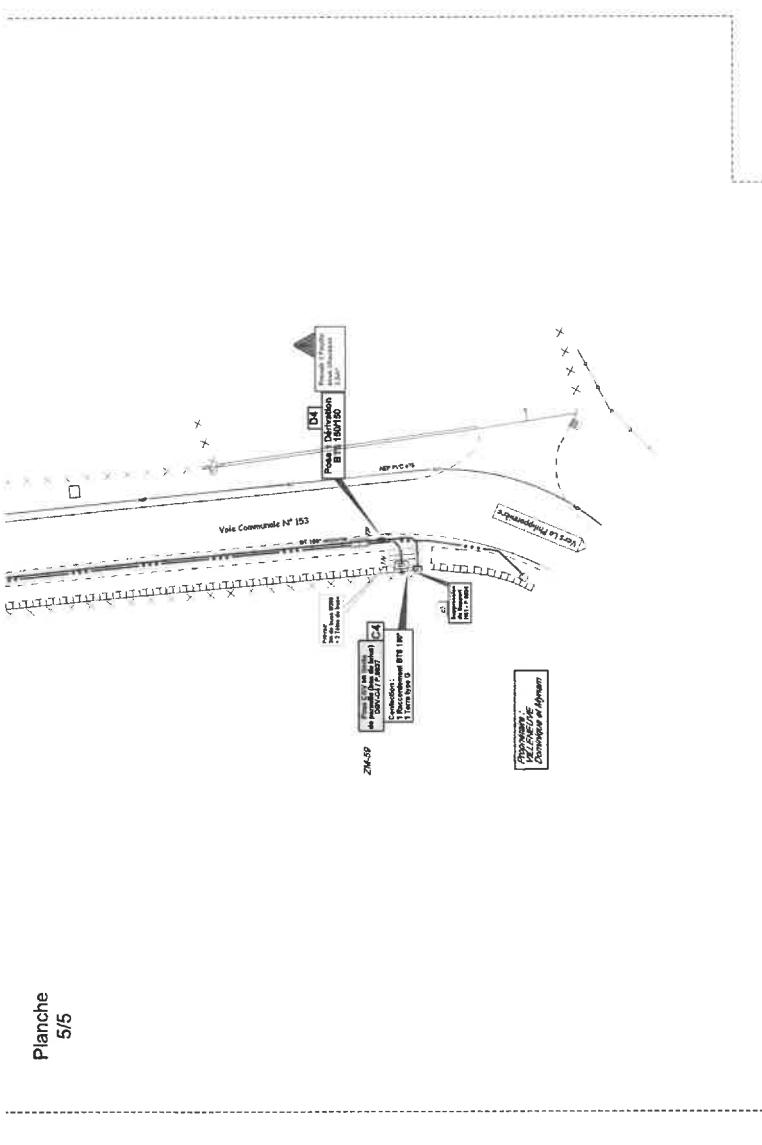


Planche 6/6

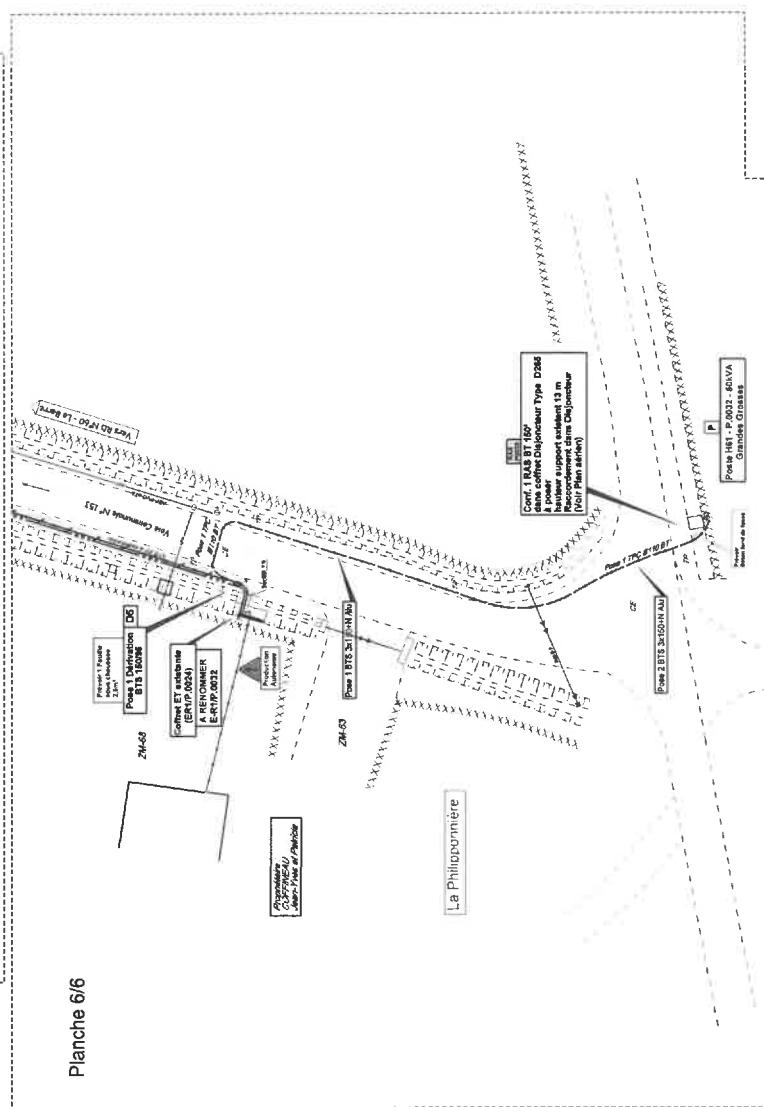

No EFFACE | INDICE FEUIL

Technique d'acces

Zone de revese sensible

Zone de revese sensible


Grande Grosse






